


# Załącznik nr 1

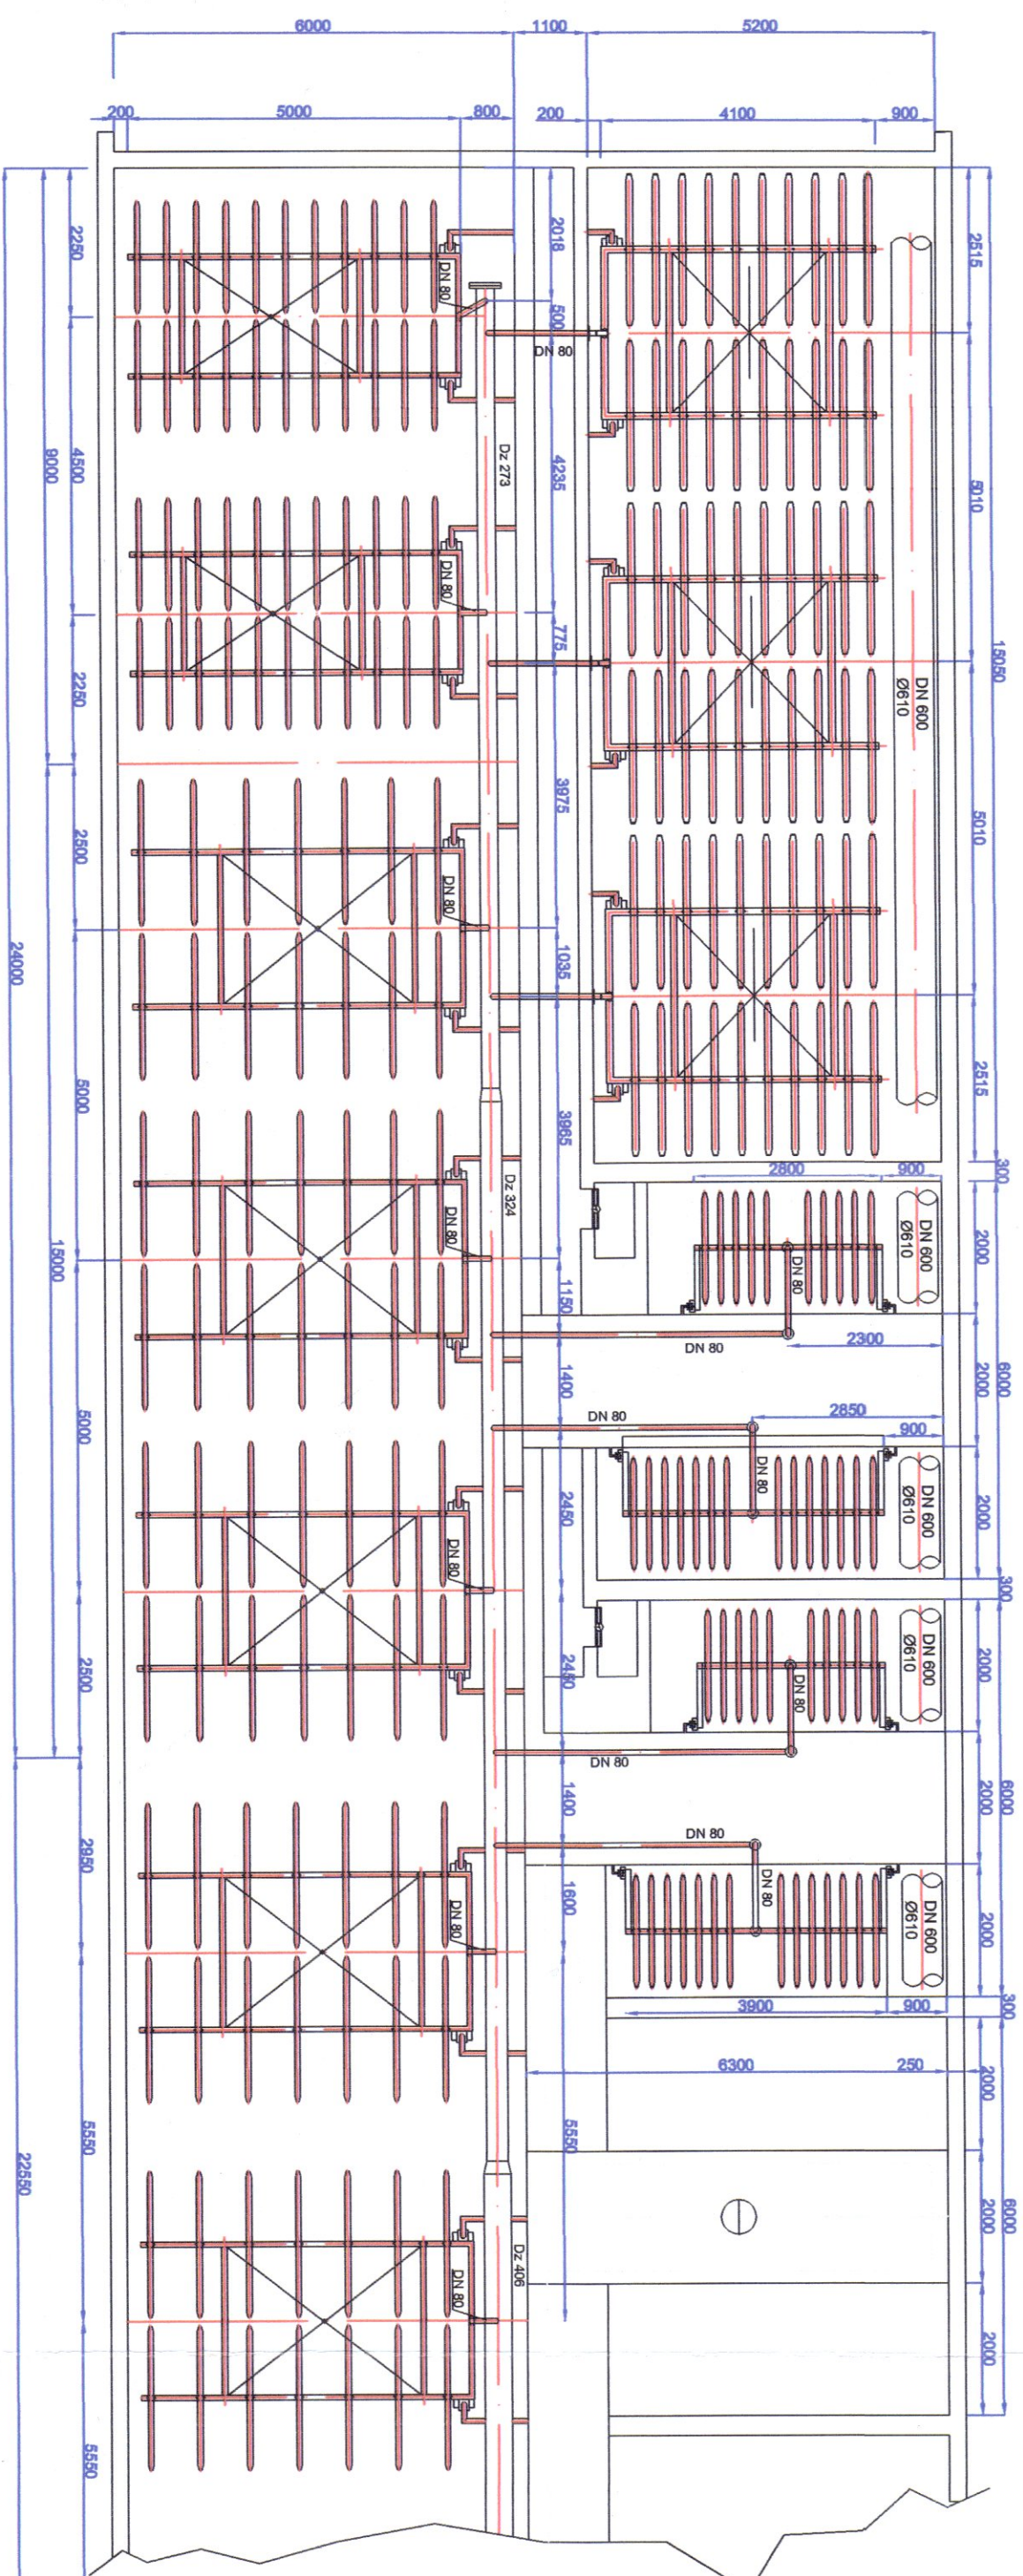

mgr inż. Jacek Stanisław  
upr. bud. nr MAP/0340/OWOS/07  
MAP/IS/0103/08


Stanisz  
AP/0340/OWOS/07  
S/0103/08

~~IDS-BUD/S.A.~~

Kierownik Budowy  
Upr. bud. nr ewid. 154/02Mt

Mariusz Woźczyk

**DOKUMENTACJA  
POWYKONAWCZA**

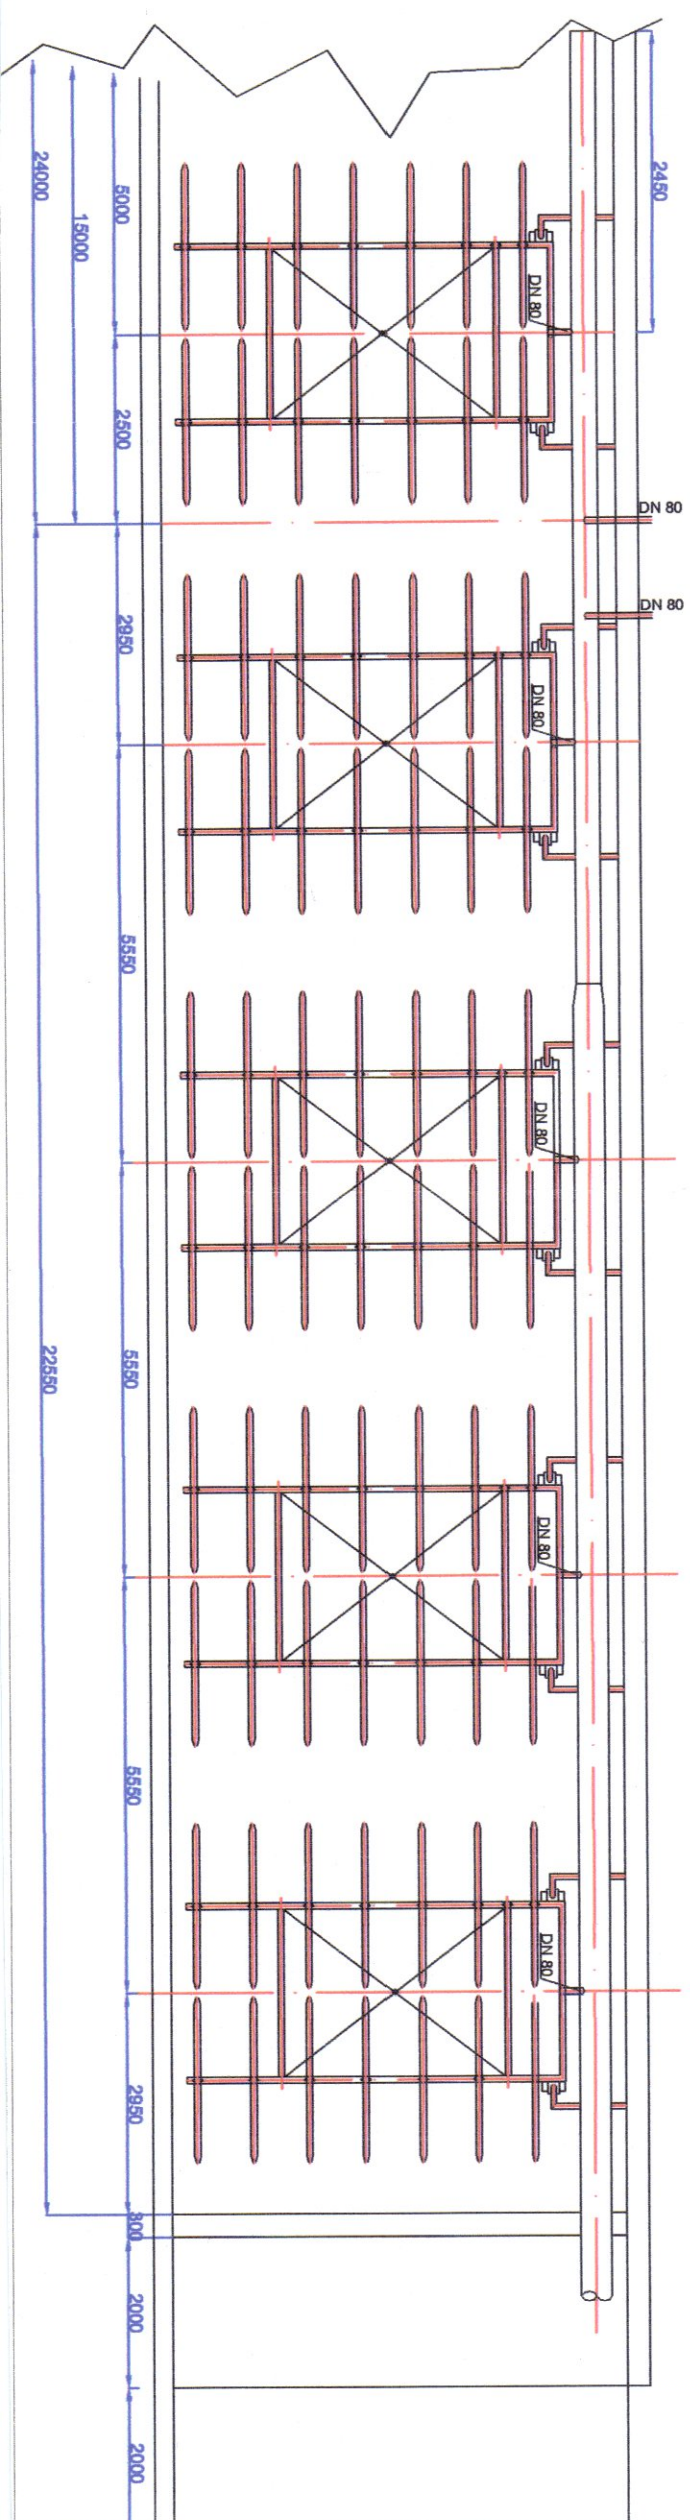

|   |                    |                                                                                     |   |                            |             |
|---|--------------------|-------------------------------------------------------------------------------------|---|----------------------------|-------------|
| Wykonawca robot:                                                                                         |                    |                                                                                     | Zamawiający:   |                            |             |
| IDS-BUD S.A.<br>ul. Grzybowska 87, 00-844 Warszawa                                                       |                    |                                                                                     | Zakład Wodociągów i Kanalizacji<br>w Ciechanowie Sp. z o.o.<br>06-400 Ciechanów, ul. Gostkowska 81                                                                            |                            |             |
| Wykonawca projektu:<br>Biuro Projektów Gospodarki Wodnej i Ściekowej<br>"BIPROWOD - WARSZAWA" Sp. z o.o. |                    |                                                                                     | Inwestycja:<br>" Budowa stacji termicznej utylizacji osadów ściekowych wraz z gospodarką ciepłą i modernizacją obiektów towarzyszących na Oczyszczalni Ścieków w Ciechanowie" |                            |             |
| Projektant:<br>mgr inż. Elżbieta Kozłowska<br>upr. proj. Śr-708/87                                       | Podpis:            |  | Obiekt:   | Reaktor biologiczny ob. 05 |             |
| Oprawca:<br>inż. Diana Borysiak                                                                          | Podpis:            |  | Nazwa rysunku:   | Rzut                       |             |
| Sprawdził:<br>mgr inż. Włodzimierz Głanowski<br>upr. proj. Śr-437/86                                     | Podpis:            |  |   |                            |             |
| Kierownik Projektu:<br>mgr inż. Krystyna Szarik                                                          | Podpis:            |  |   |                            |             |
| Data:   | Stadium:           | Brzmia:                                                                             | Nr archiwizacji:   | Skala:                     | Nr rysunku: |
| marzec 2015 r.                                                                                           | Projekt wykonawczy | Technologiczna                                                                      | 7114   | 1:100                      | T-3         |