

RYSUNEK

OXYFLEX® - MF1100 'B'

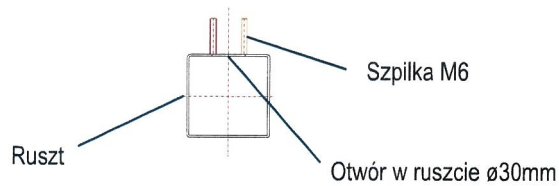
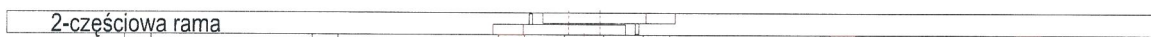
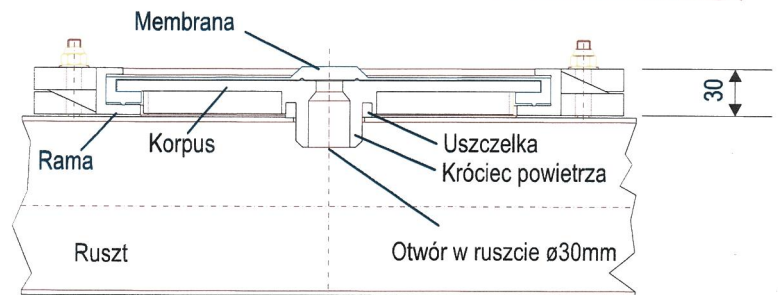
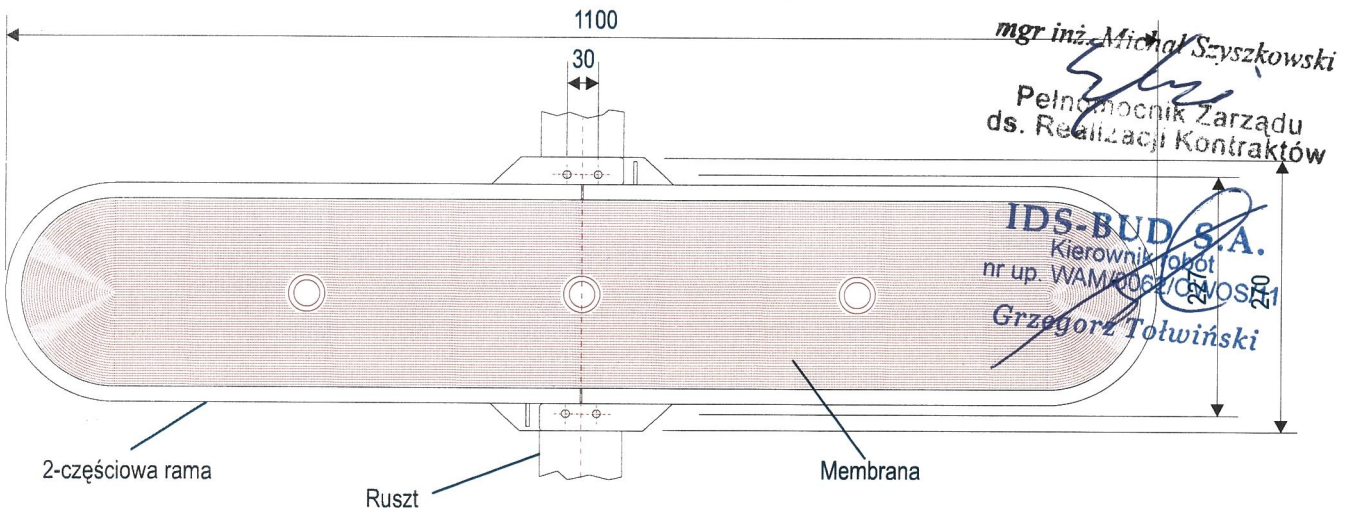
Membranowe dyfuzory płytowe

OXYFLEX®-MF 1100 Typ 'B' są mocowane na przewodach o przekroju kwadratowym za pomocą 4 gwintowanych szpilek M6 napawanych na profilu

Materiały:

Płyta nośna: Polipropylen (PP-GF)
Rama: Polipropylen (PP-GF)
Uszczelki: EPDM
Membrana: EPDM
Poliuretan
Silikon

Powierzchnia membrany: 0,2 m²

DOKUMENTACJA
POWYKONAWCZAMATERIAŁ WBUDOWANY
W OCZYSZCZALNI ŚCIEK
W CIECHANOWIEZA ZGODNOŚĆ
Z ORYGINAŁEM

IDS-BUD S.A.

Kierownik Budowy
Upr. bud. nr ewid. 154/02/WŁ

Mariusz Woszczyk

mgr inż. Jacek Stanisław
upr. bud. nr MAP/0340/OWOS/07
MAP/IS/0103/08